


Inwentaryzacja powykonawcza  
 obiektu budowlanego  
 ...ciągu pieszo... wewnętrznego

Przekazuje się zgodność niniejszej kopii z treścią materiału państwowego zasobu geodezyjnego i kartograficznego	
Gik. 0642.1.1548.2019	Prezydent Miasta Opola
Organ prowadzący państwowy zasob geodezyjny i kartograficzny	Mapa zasadnicza
Nazwa materiału zasobu	P.1641.2017.1
Identyfikator ewidencyjny materiału zasobu	02 LIP. 2019
Data wykonania kopii	z up. Prezydenta Miasta
Imię, nazwisko i podpis osoby reprezentującej organ	Magdalena Szyko-Skrzypek Specjalista w Wydziale Geodezji i Kartografii

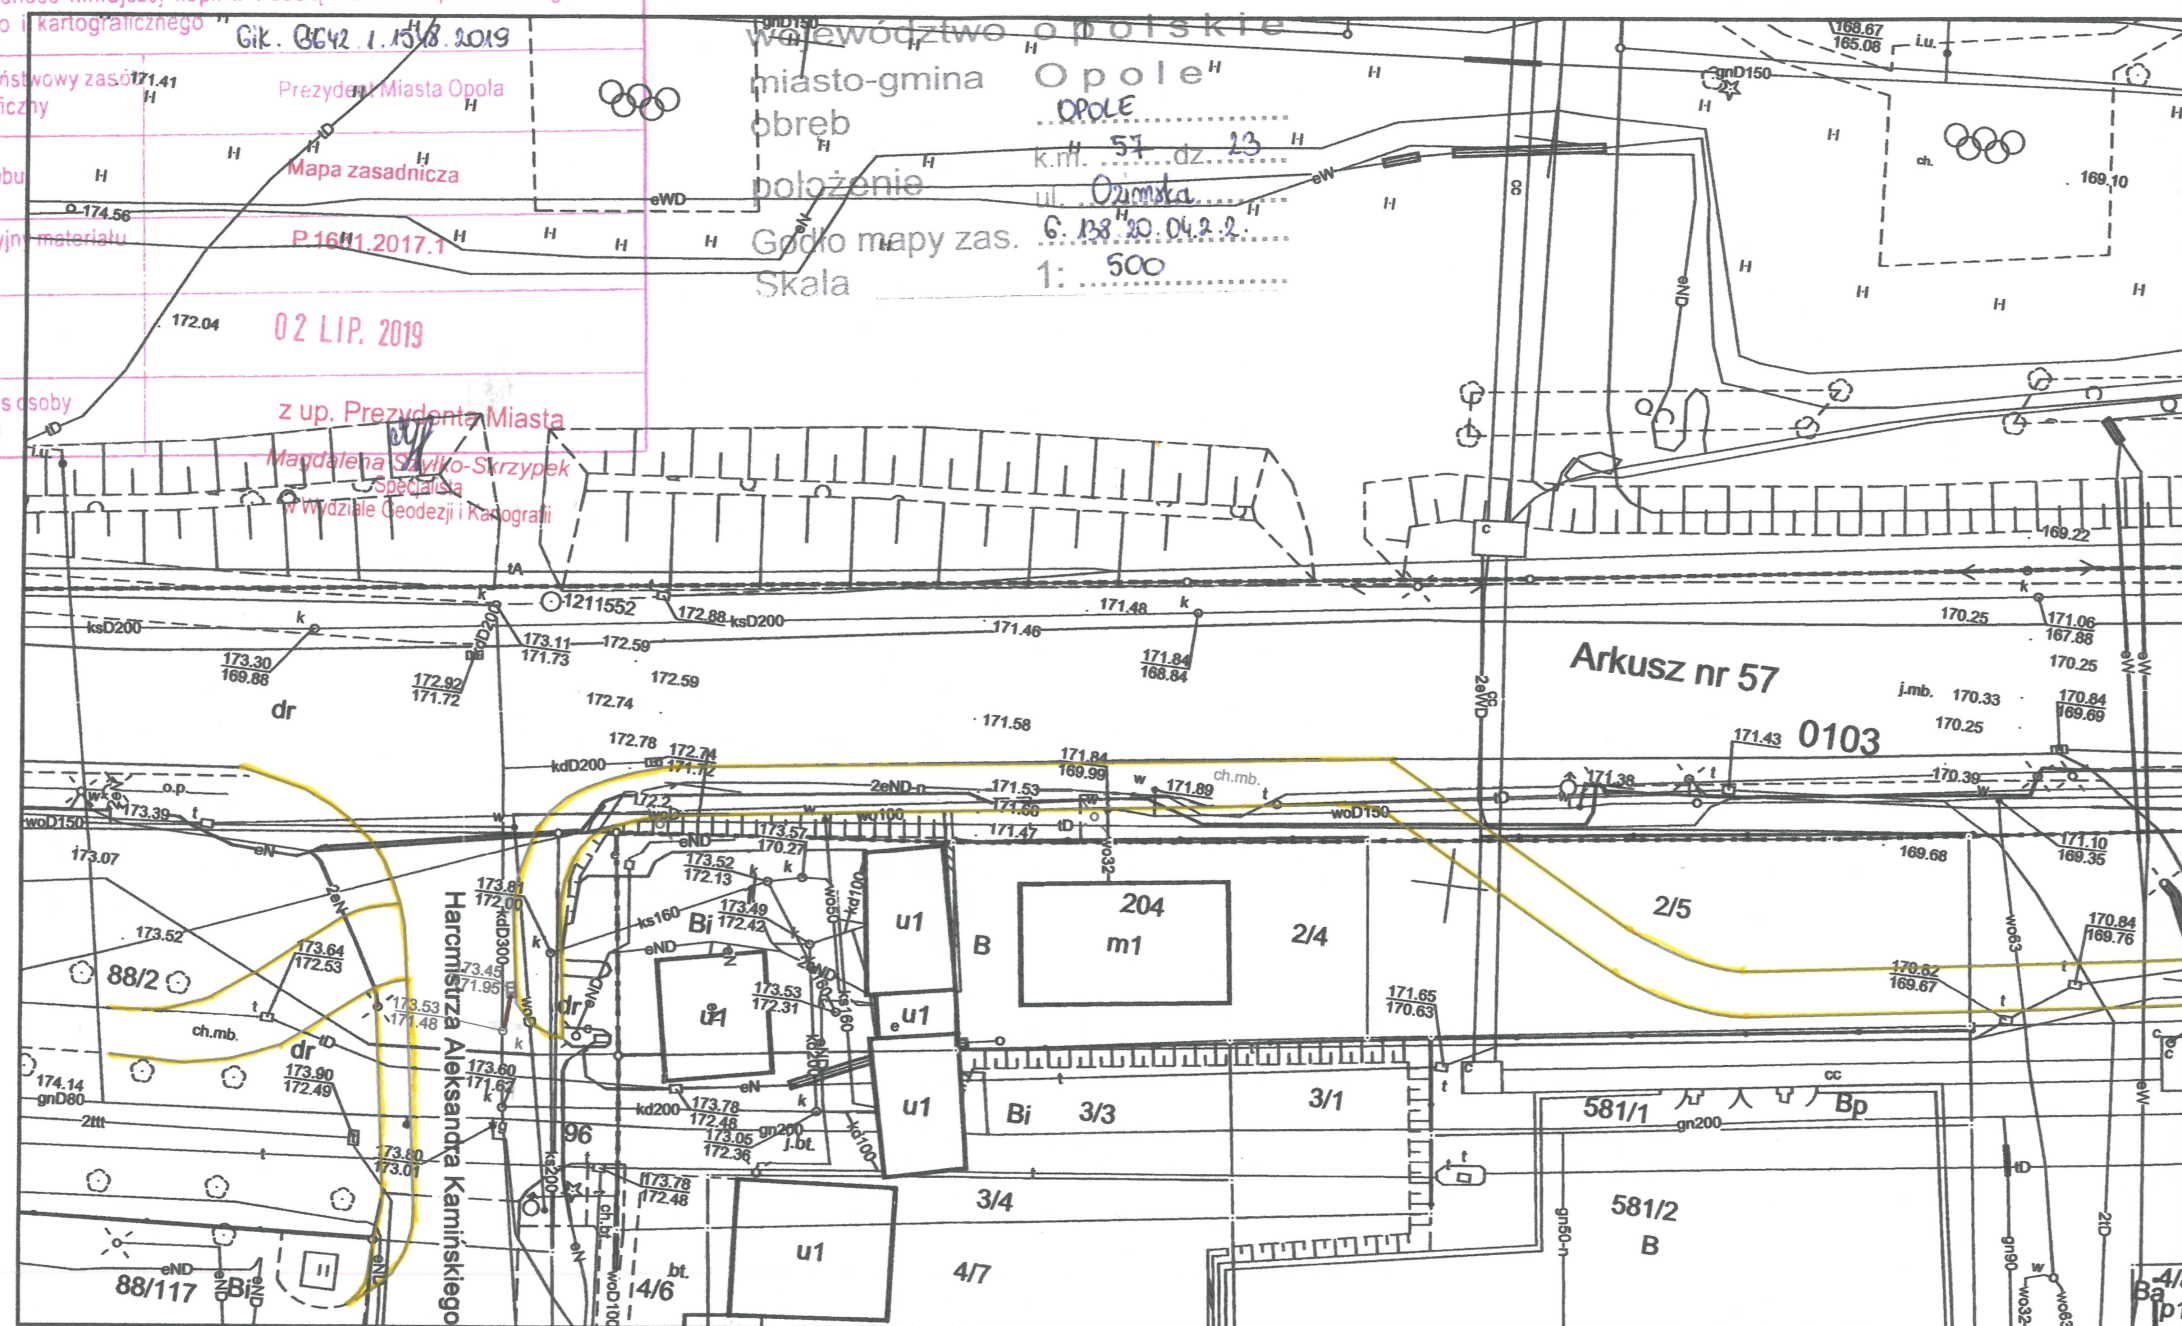

Przedsiębiorstwo Geodezyjne  
 „GEO”  
 W.G. Szczepaniak Spółka Jawna  
 biuro ul. Morcinka 43, 45 531 Opole  
 602 628 935, 602 628 936  
 NIP: 754-278-13-39, KRS: 0000219235

GEODETA UPRAWNIONY  
 inż. Grzegorz Szczepaniak  
 upr. zaw. nr 19358

Potwierdzam zgodność usytuowania  
 obiektu budowlanego z planem  
 zagospodarowania terenu