

TAURON Dystrybucja S.A.
Oddział w Opolu
ul. Waryńskiego 1, 45-047 Opole
Infolinia: +48 32 606 0 616

Adres do korespondencji:
ul. Oleska 3, 45-052 Opole
info@tauron-dystrybucja.pl

1005766483



Opole, dn. 13.04.2016 r.

Barcode :1006464060

TD/OOP/OMD/2016-04-15/00000001.....



SILESIA Engineering sp. z o.o.
ul. Robotnicza 1b
42-400 Zawiercie

Dotyczy: Potwierdzenia istniejącego uzbrojenia i wydania warunków przebudowy w związku z budową kładki pieszko-rowerowej na wyspę Bołko przez Kanał Ulgi wraz z budową ścieżki rowerowej.

Odpowiadając na wniosek z dnia 08.04.2016r informujemy, że zachodzi kolizja projektowanej inwestycji z urządzeniami TAURON Dystrybucja S.A..

Na załączonych planach naniesiono orientacyjny przebieg linii napowietrznych i kablowych 15 kV.

W związku z występującą kolizją z urządzeniami energetycznymi będącymi własnością TAURON Dystrybucja S.A. Oddział w Opolu, wniosek został przekazany do Wydziału Eksploatacji TAURON Dystrybucja S.A. Oddział w Opolu, tel. (77) 8899644 w celu wydania warunków technicznych usunięcia kolizji sieci elektroenergetycznej.

Warunkiem rozpoczęcia robót jest podpisanie Umowy / Porozumienia z TAURON Dystrybucja S.A.

Ponadto informujemy, że na danym terenie znajdują się urządzenia elektroenergetyczne niebędące własnością TAURON Dystrybucja S.A.

W załączeniu :


- 2 egz. Mapy,
- Plany sieci.

Kopia: ~~OMD~~, ~~OME~~

Sprawę prowadzi: Ireneusz Kaczmarek

Z poważaniem

TAURON Dystrybucja S.A.
Oddział w Opolu
Wydział Eksploatacji
Memorandum
Ireneusz Kaczmarek

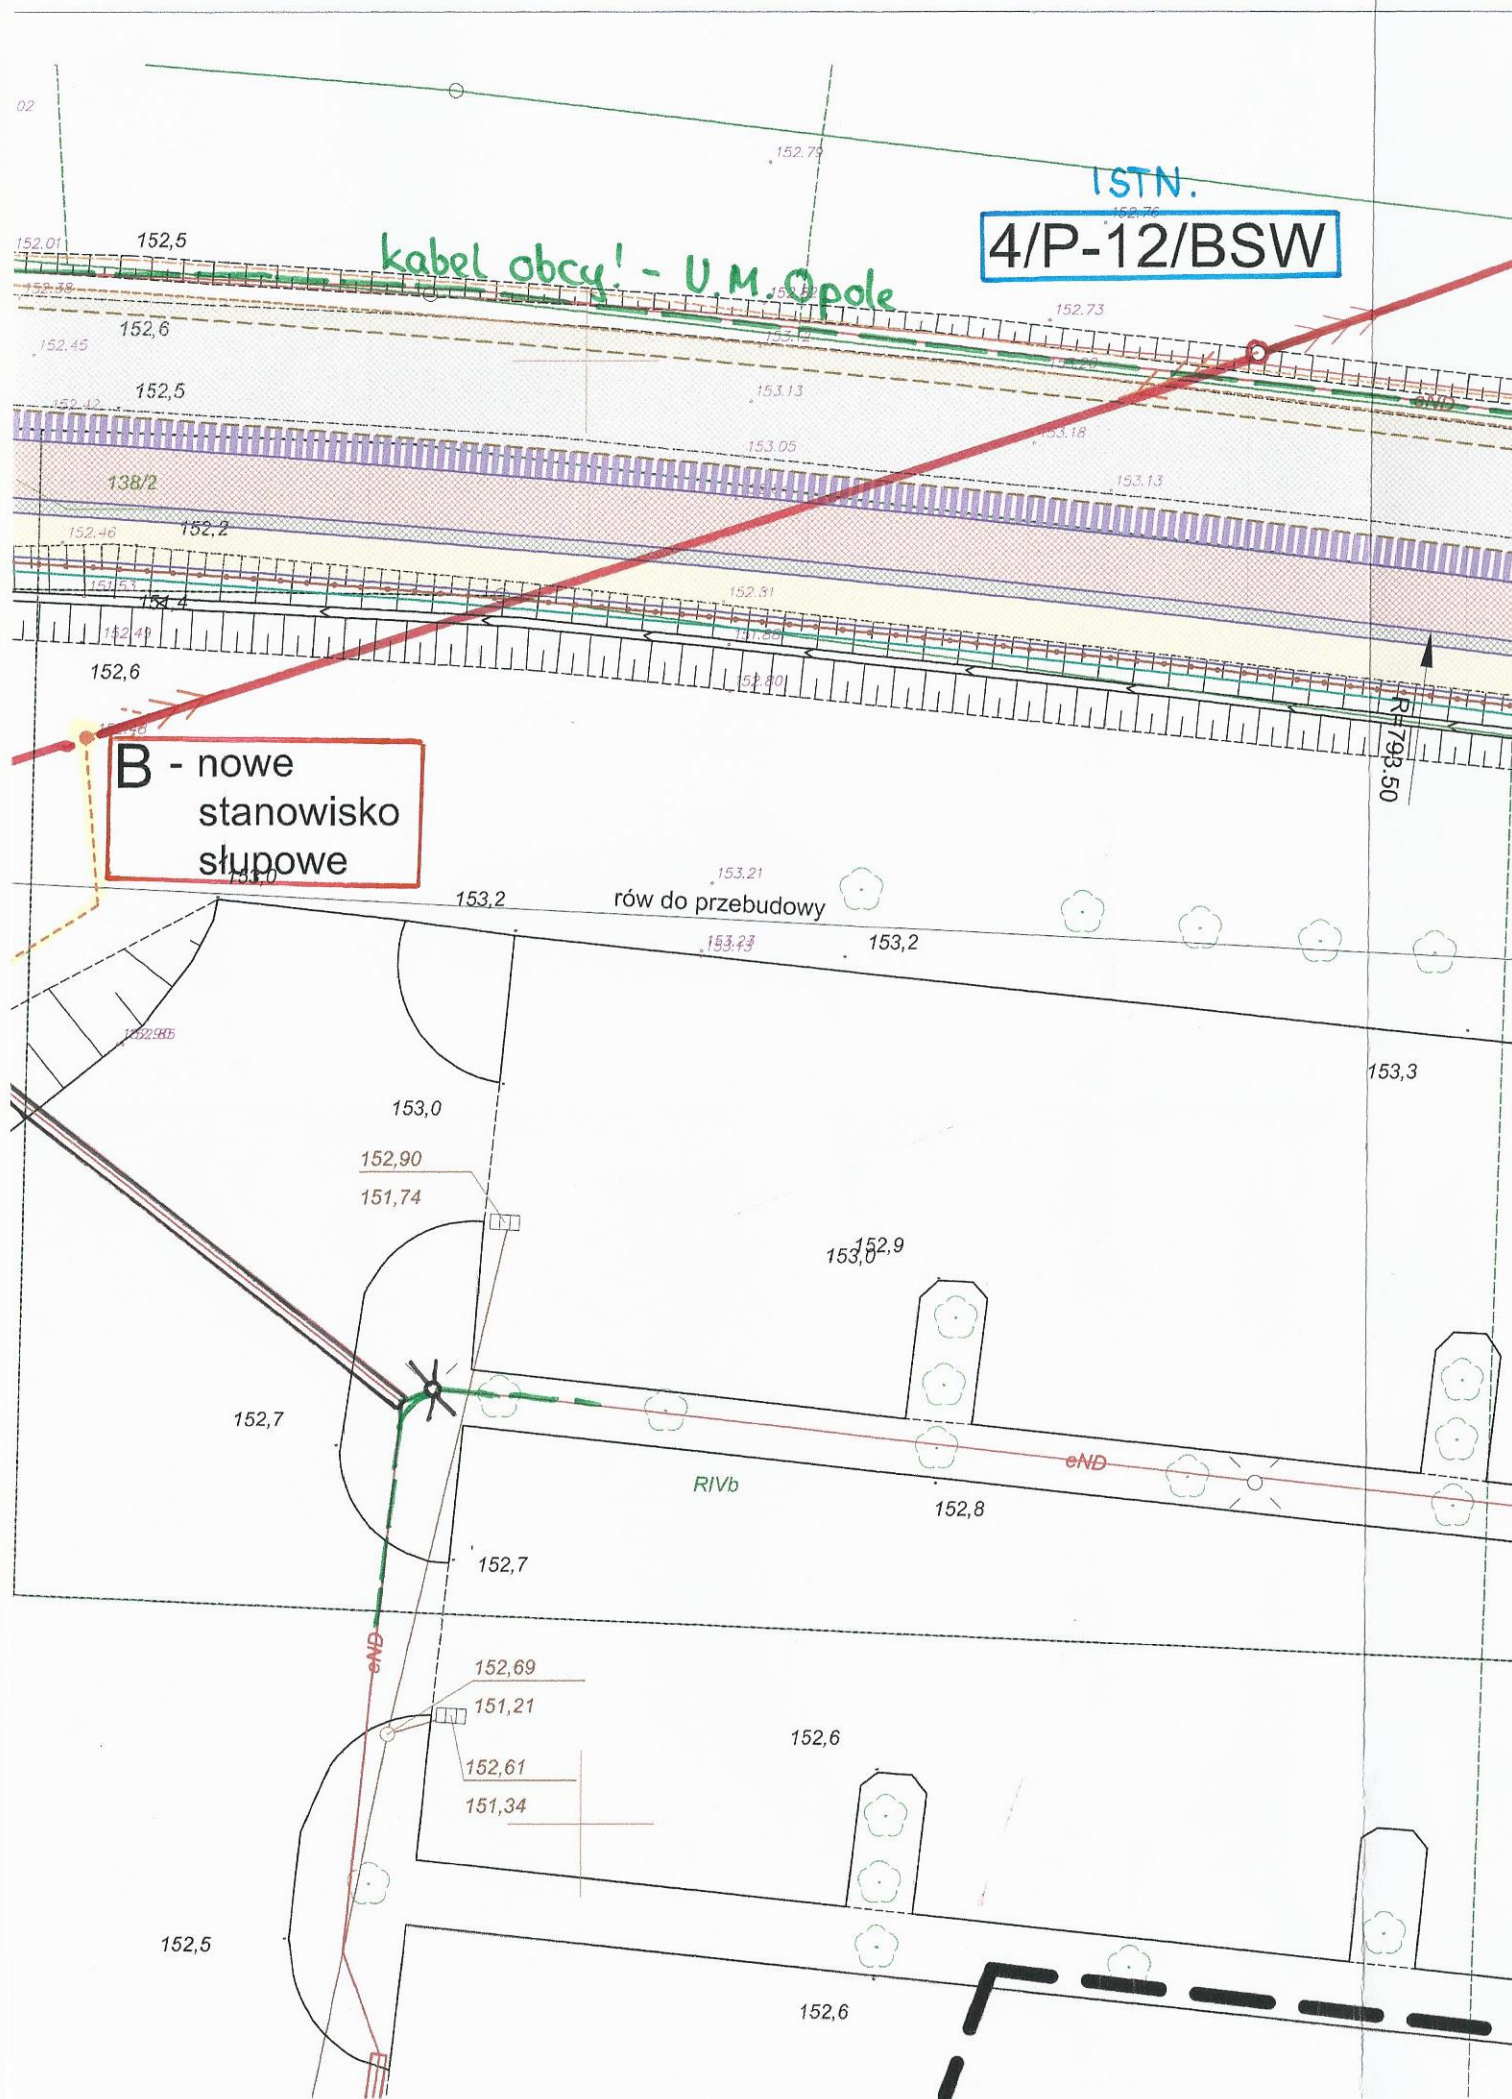


LEGENDA


- proj. drogi kl. "D" oraz wewn. - naw. z betonu asfaltowego
- proj. chodniki - naw. z kostki betonowej
- proj. zjazdu - nawierzchnia z kostki betonowej
- proj. ścieżka pieszo-rowerowa - naw. bitumiczna
- proj. krawędź jezdni (bez krawężnika)
- proj. krawędź wysp kanalizujących: krawężnik najazdowy betonowy wyniesiony 6 cm
- proj. krawędź jezdni: krawężnik wtopiony betonowy wyniesiony 0 cm
- proj. krawędź chodnika i ścieżki rowerowej: obrzeże betonowe
- proj. krawędź pobocza
- proj. pobocze z płyt prefabrykowanych lub kostki betonowej
- proj. oznakowanie poziome (schemat)
- proj. balustrada U-11a
- proj. skarpa trawiasta o pochyleniu 1:1,5
- proj. skarpa umocniona o pochyleniu 1:1
- proj. ścieżka rowerowa - naw. bitumiczna
- proj. pobocze - naw. z mieszanki niezwiązanej
- proj. wyspy kanalizujące i bezpiecznik - naw. z kostki bet. koloru odmiennego od chodnika
- proj. zieleńce

L. Gumiński
2016.04.13.



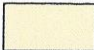

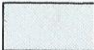


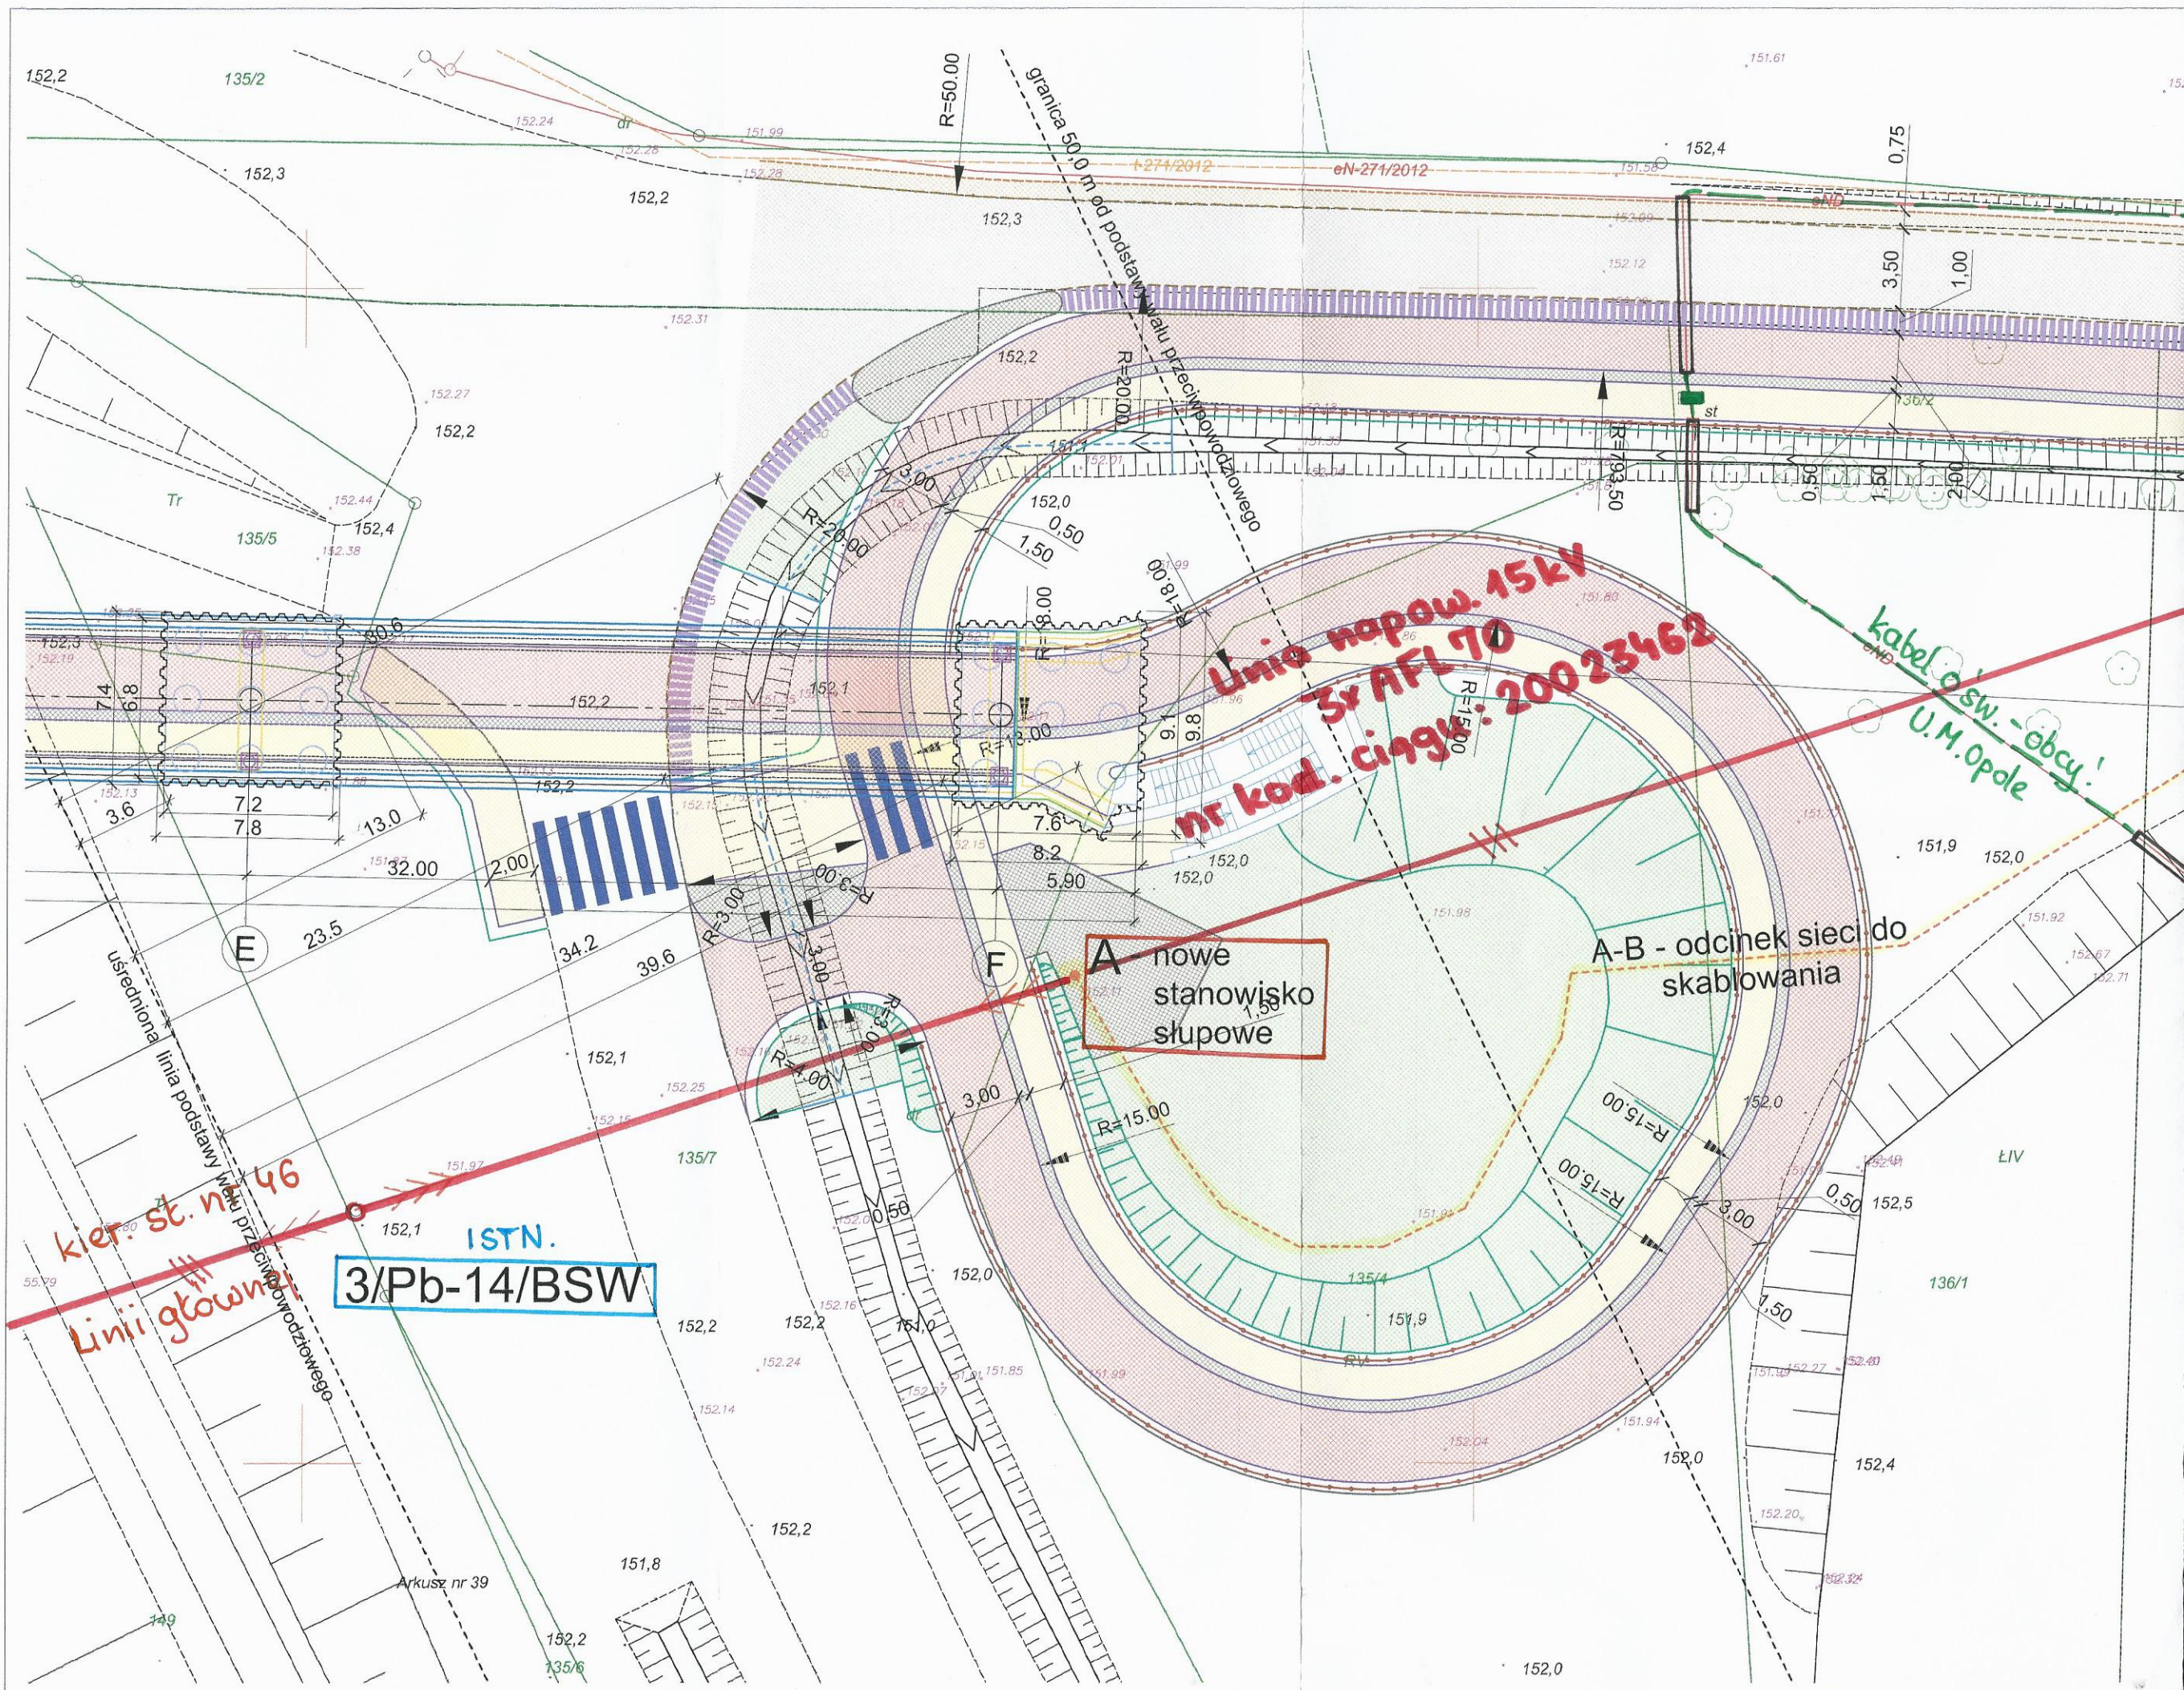



[Signature]

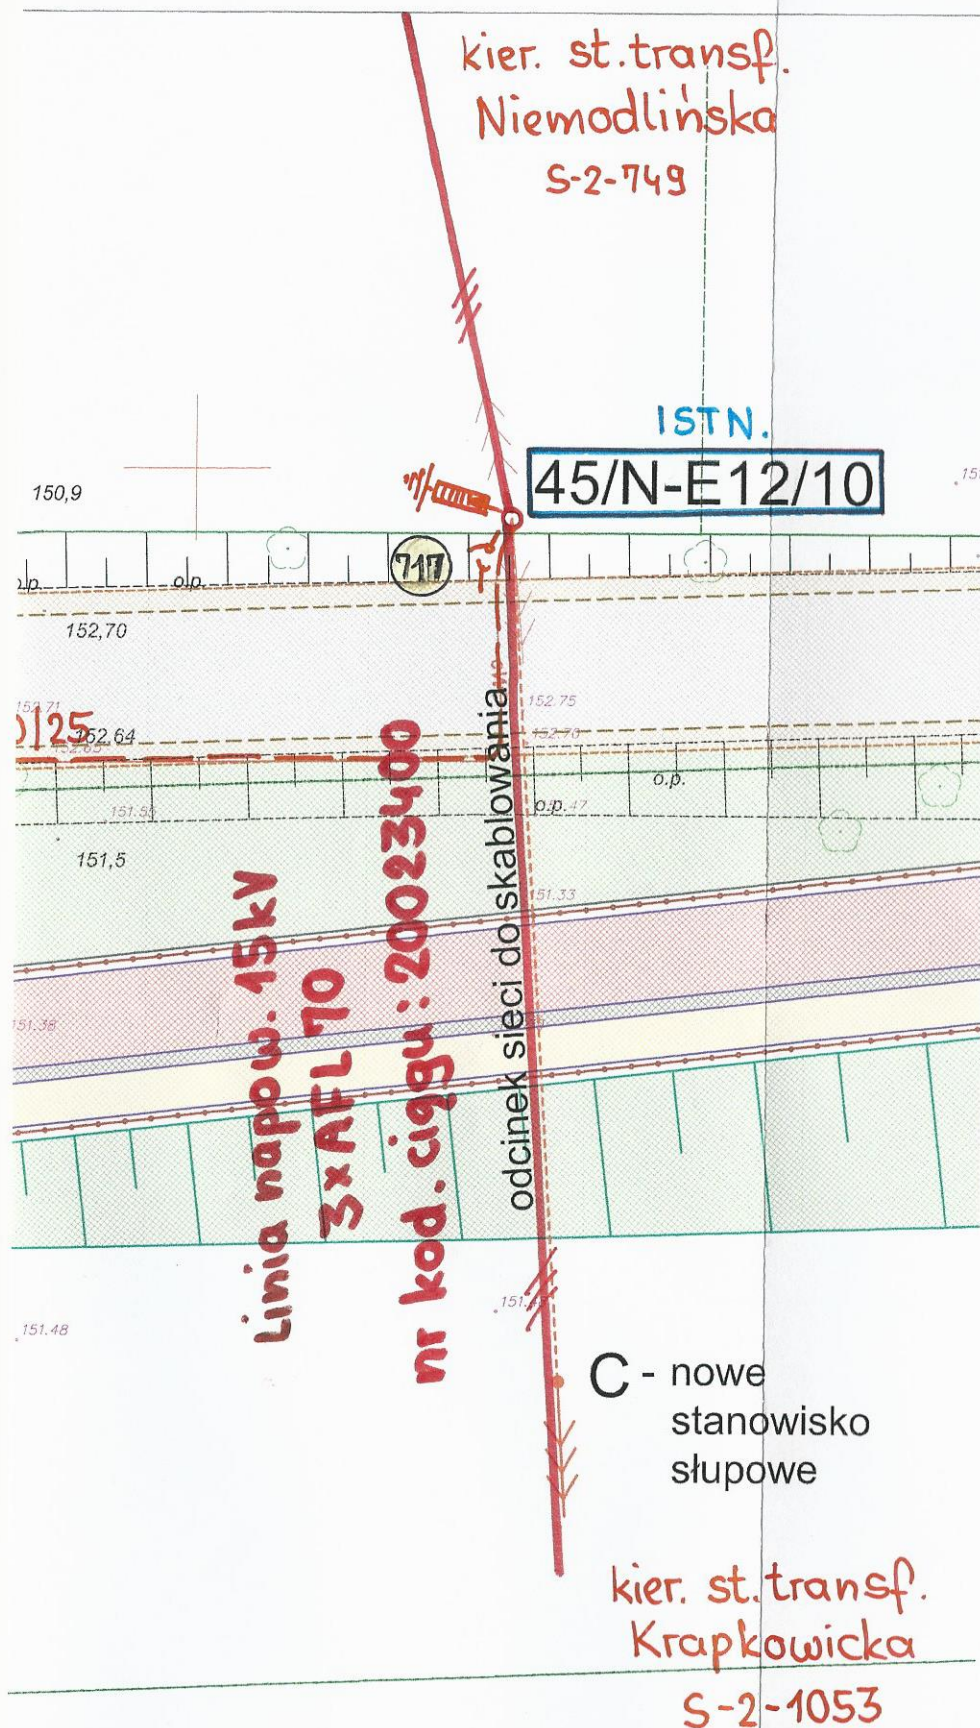Jednostka projektowa:		SILESIA Engineering sp. z o. o. ul. Rolnicza 1b 42-400 Zawiercie Tel./ fax.: 607 960 519 email: biuro@silesia-eng.pl NIP 498-026-24-25 Regon 243180360	
Inwestor / Zamawiający:		Nazwa przedsięwzięcia:	
Miasto Opole Rynek - Ratusz 45-015 Opole		Budowa kładki pieszo-rowerowej na wyspę Bolko przez Kanał Ulgi wraz z budową ścieżki rowerowej	
Adres obiektu:		Województwo opolskie, miasto Opole, ulica Parkowa	
Obiekt budowlany:		Kładka pieszo-rowerowa na wyspę Bolko przez Kanał Ulgi wraz ze ścieżkami rowerowymi	
Nazwa rysunku:		Przebudowa linii SN 15 kV, 3xAFL70, nr kod 20023462	
		Nr rys.: 01	
		Skala: 1: 250	



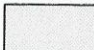

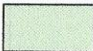LEGENDA


- | | | | |
|---|---|---|---|
|  | proj. drogi kl. "D" oraz wewn.
- naw. z betonu asfaltowego |  | proj. ścieżka rowerowa
- naw. bitumiczna |
|  | proj. chodniki
- naw. z kostki betonowej |  | proj. pobocze
- naw. z mieszanki niezwiązanej |
|  | proj. zjazdu - nawierzchnia
z kostki betonowej |  | proj. wyspy kanalizujące i bezpiecznik
- naw. z kostki bet. koloru odmiennego
od chodnika |
|  | proj. ścieżka pieszo-rowerowa
- naw. bitumiczna |  | proj. zieleńce |
- - - - - proj. krawędź jezdni (bez krawężnika)
 - - - - - proj. krawędź wysp kanalizujących: krawężnik najazdowy betonowy wyniesiony 6 cm
 - - - - - proj. krawędź jezdni: krawężnik wtopiony betonowy wyniesiony 0 cm
 - - - - - proj. krawędź chodnika i ścieżki rowerowej: obrzeże betonowe
 - - - - - proj. krawędź pobocza
 - - - - - proj. pobocze z płyt prefabrykowanych lub kostki betonowej
-  proj. oznakowanie poziome (schemat)
- - - - - proj. balustrada U-11a
-  proj. skarpa trawiasta o pochyleniu 1:1,5
 proj. skarpa umocniona o pochyleniu 1:1


L. Gumiński

2016.04.13.

[Signature]

Jednostka projektowa:		ul. Rolnicza 1b 42-400 Zawiercie Tel./ fax.: 607 960 519 email: biuro@silesia-eng.pl NIP 498-026-24-25 Regon 243180360	
SILESIA Engineering sp. z o. o.			
Inwestor / Zamawiający: Miasto Opole Rynek - Ratusz 45-015 Opole		Nazwa przedsięwzięcia: Budowa kładki pieszo-rowerowej na wyspę Bolko przez Kanał Ulgi wraz z budową ścieżki rowerowej	
Adres obiektu: Województwo opolskie, miasto Opole, ulica Parkowa			
Obiekt budowlany: Kładka pieszo-rowerowa na wyspę Bolko przez Kanał Ulgi wraz ze ścieżkami rowerowymi			Nr rys.: 02
Nazwa rysunku: Przebudowa linii SN 15 kV, 3xAFL70, nr kod 20023400			Skala: 1: 250

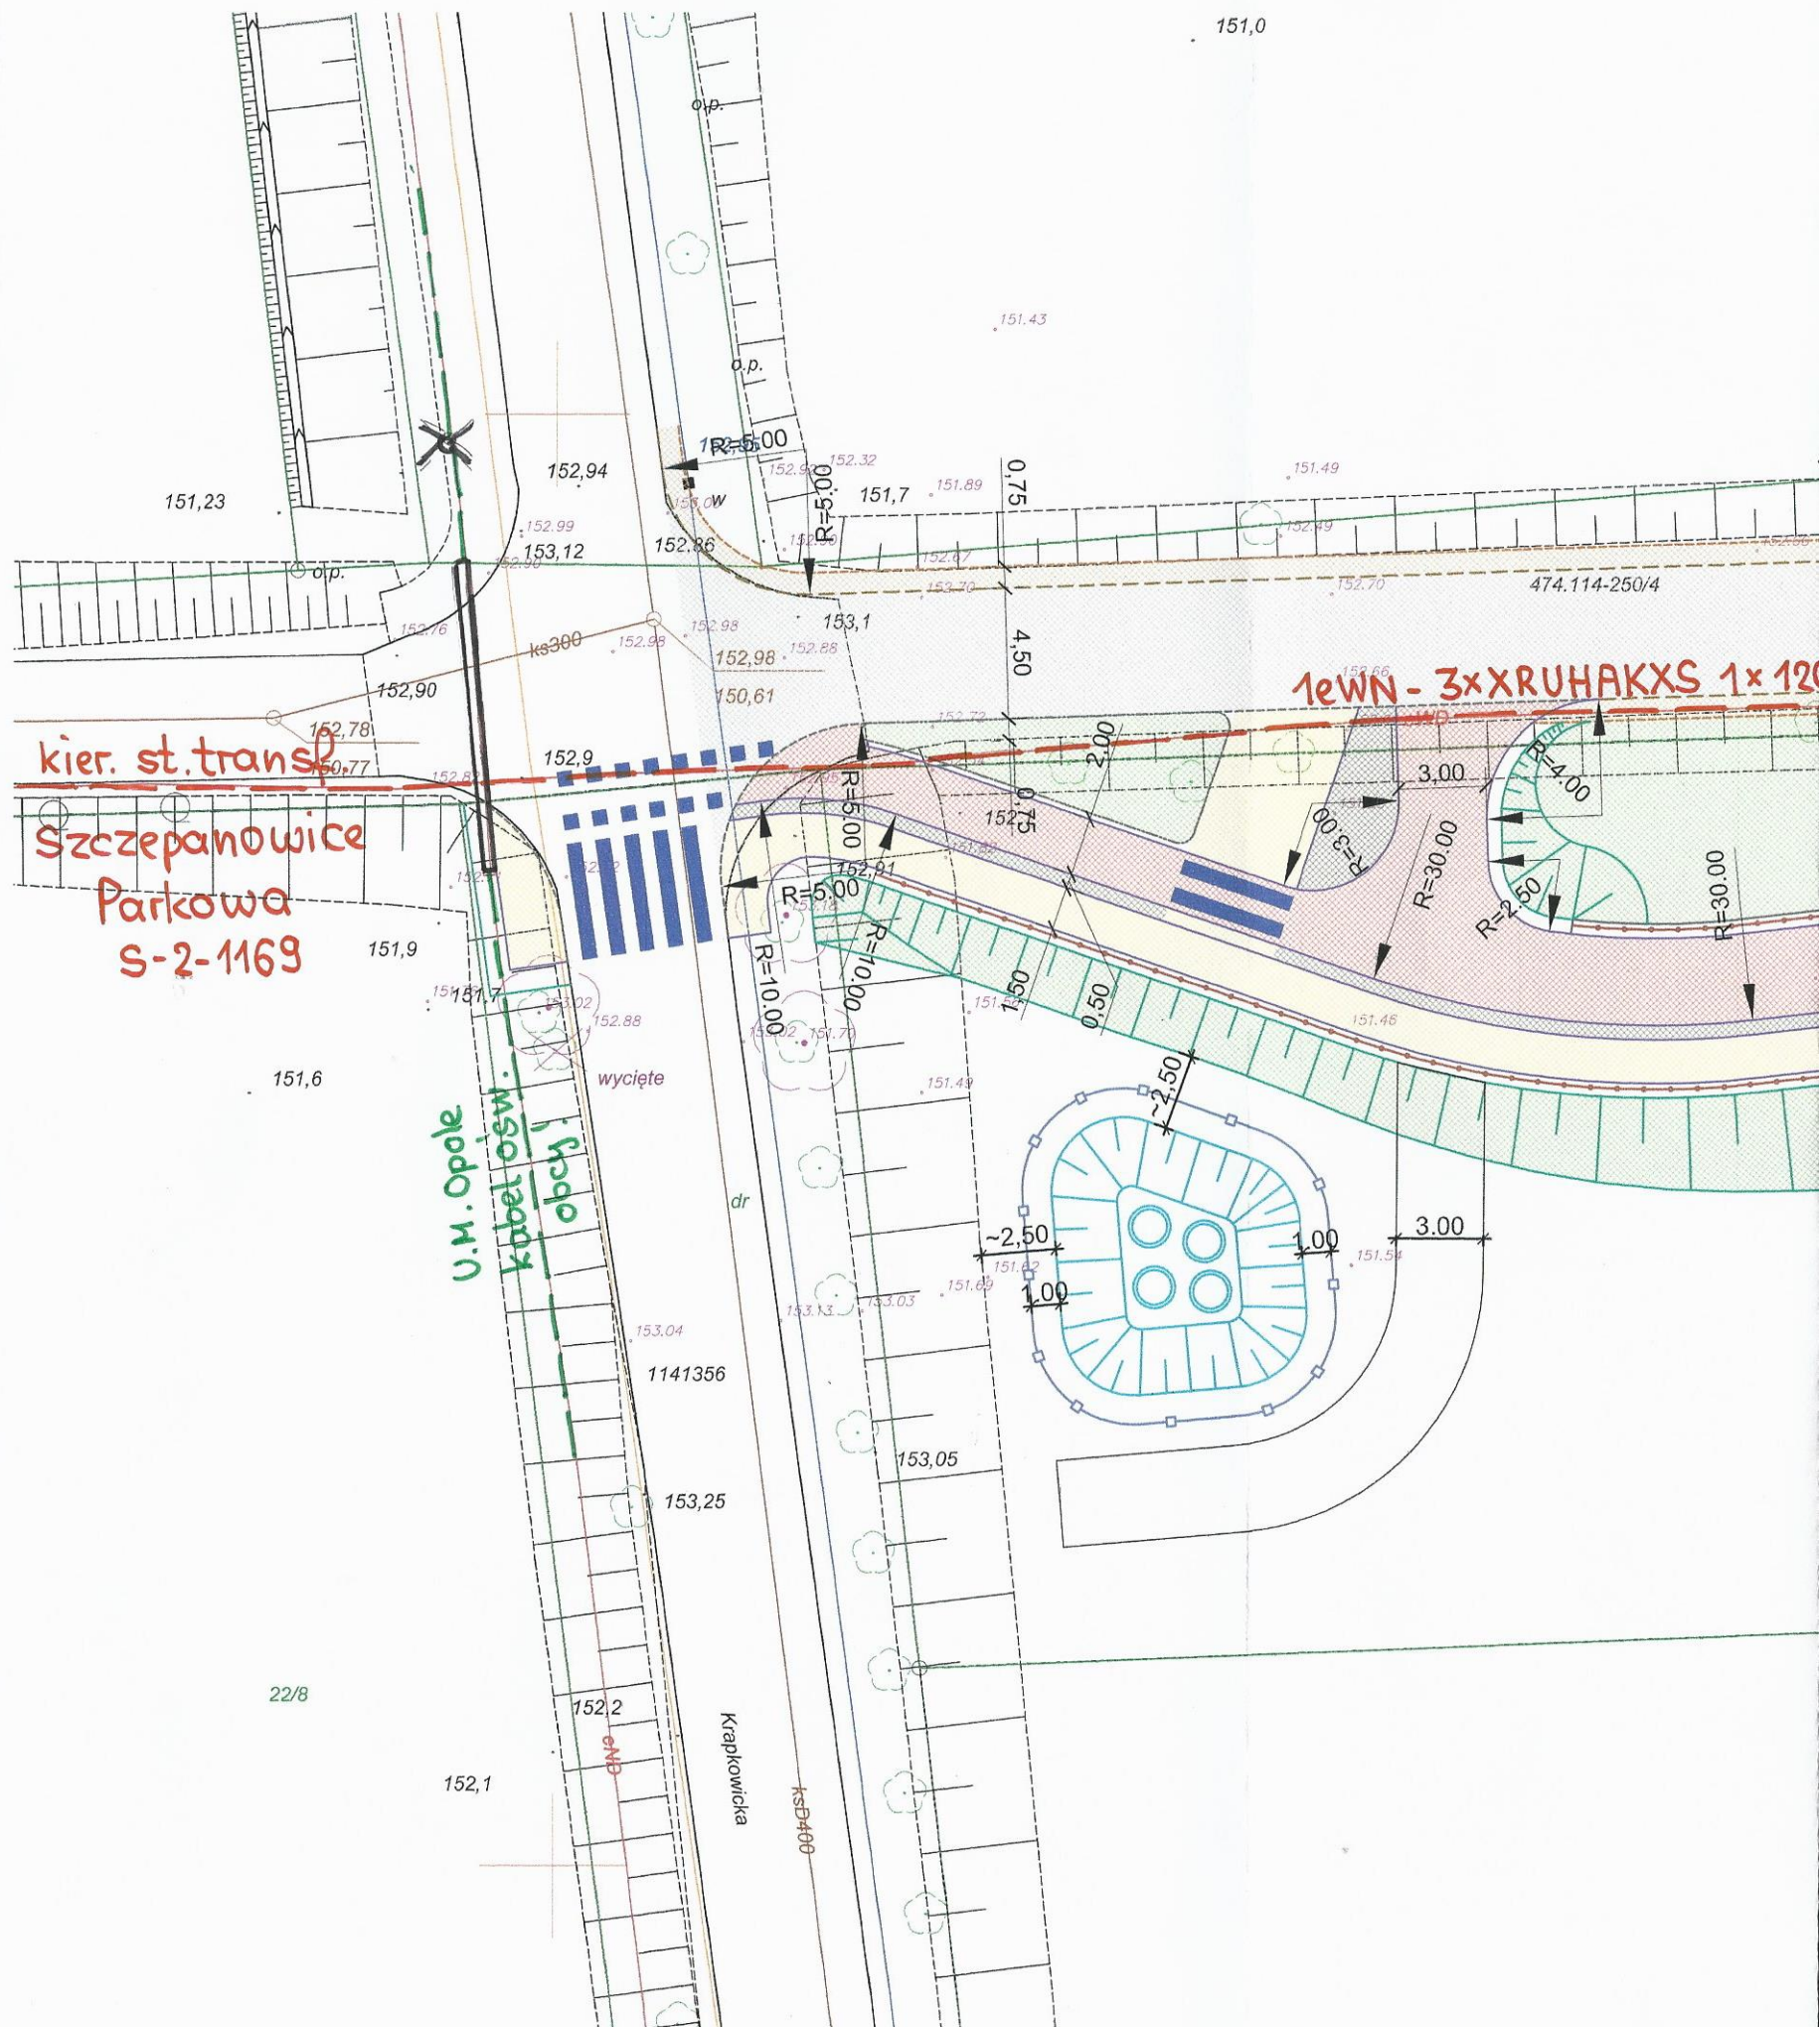

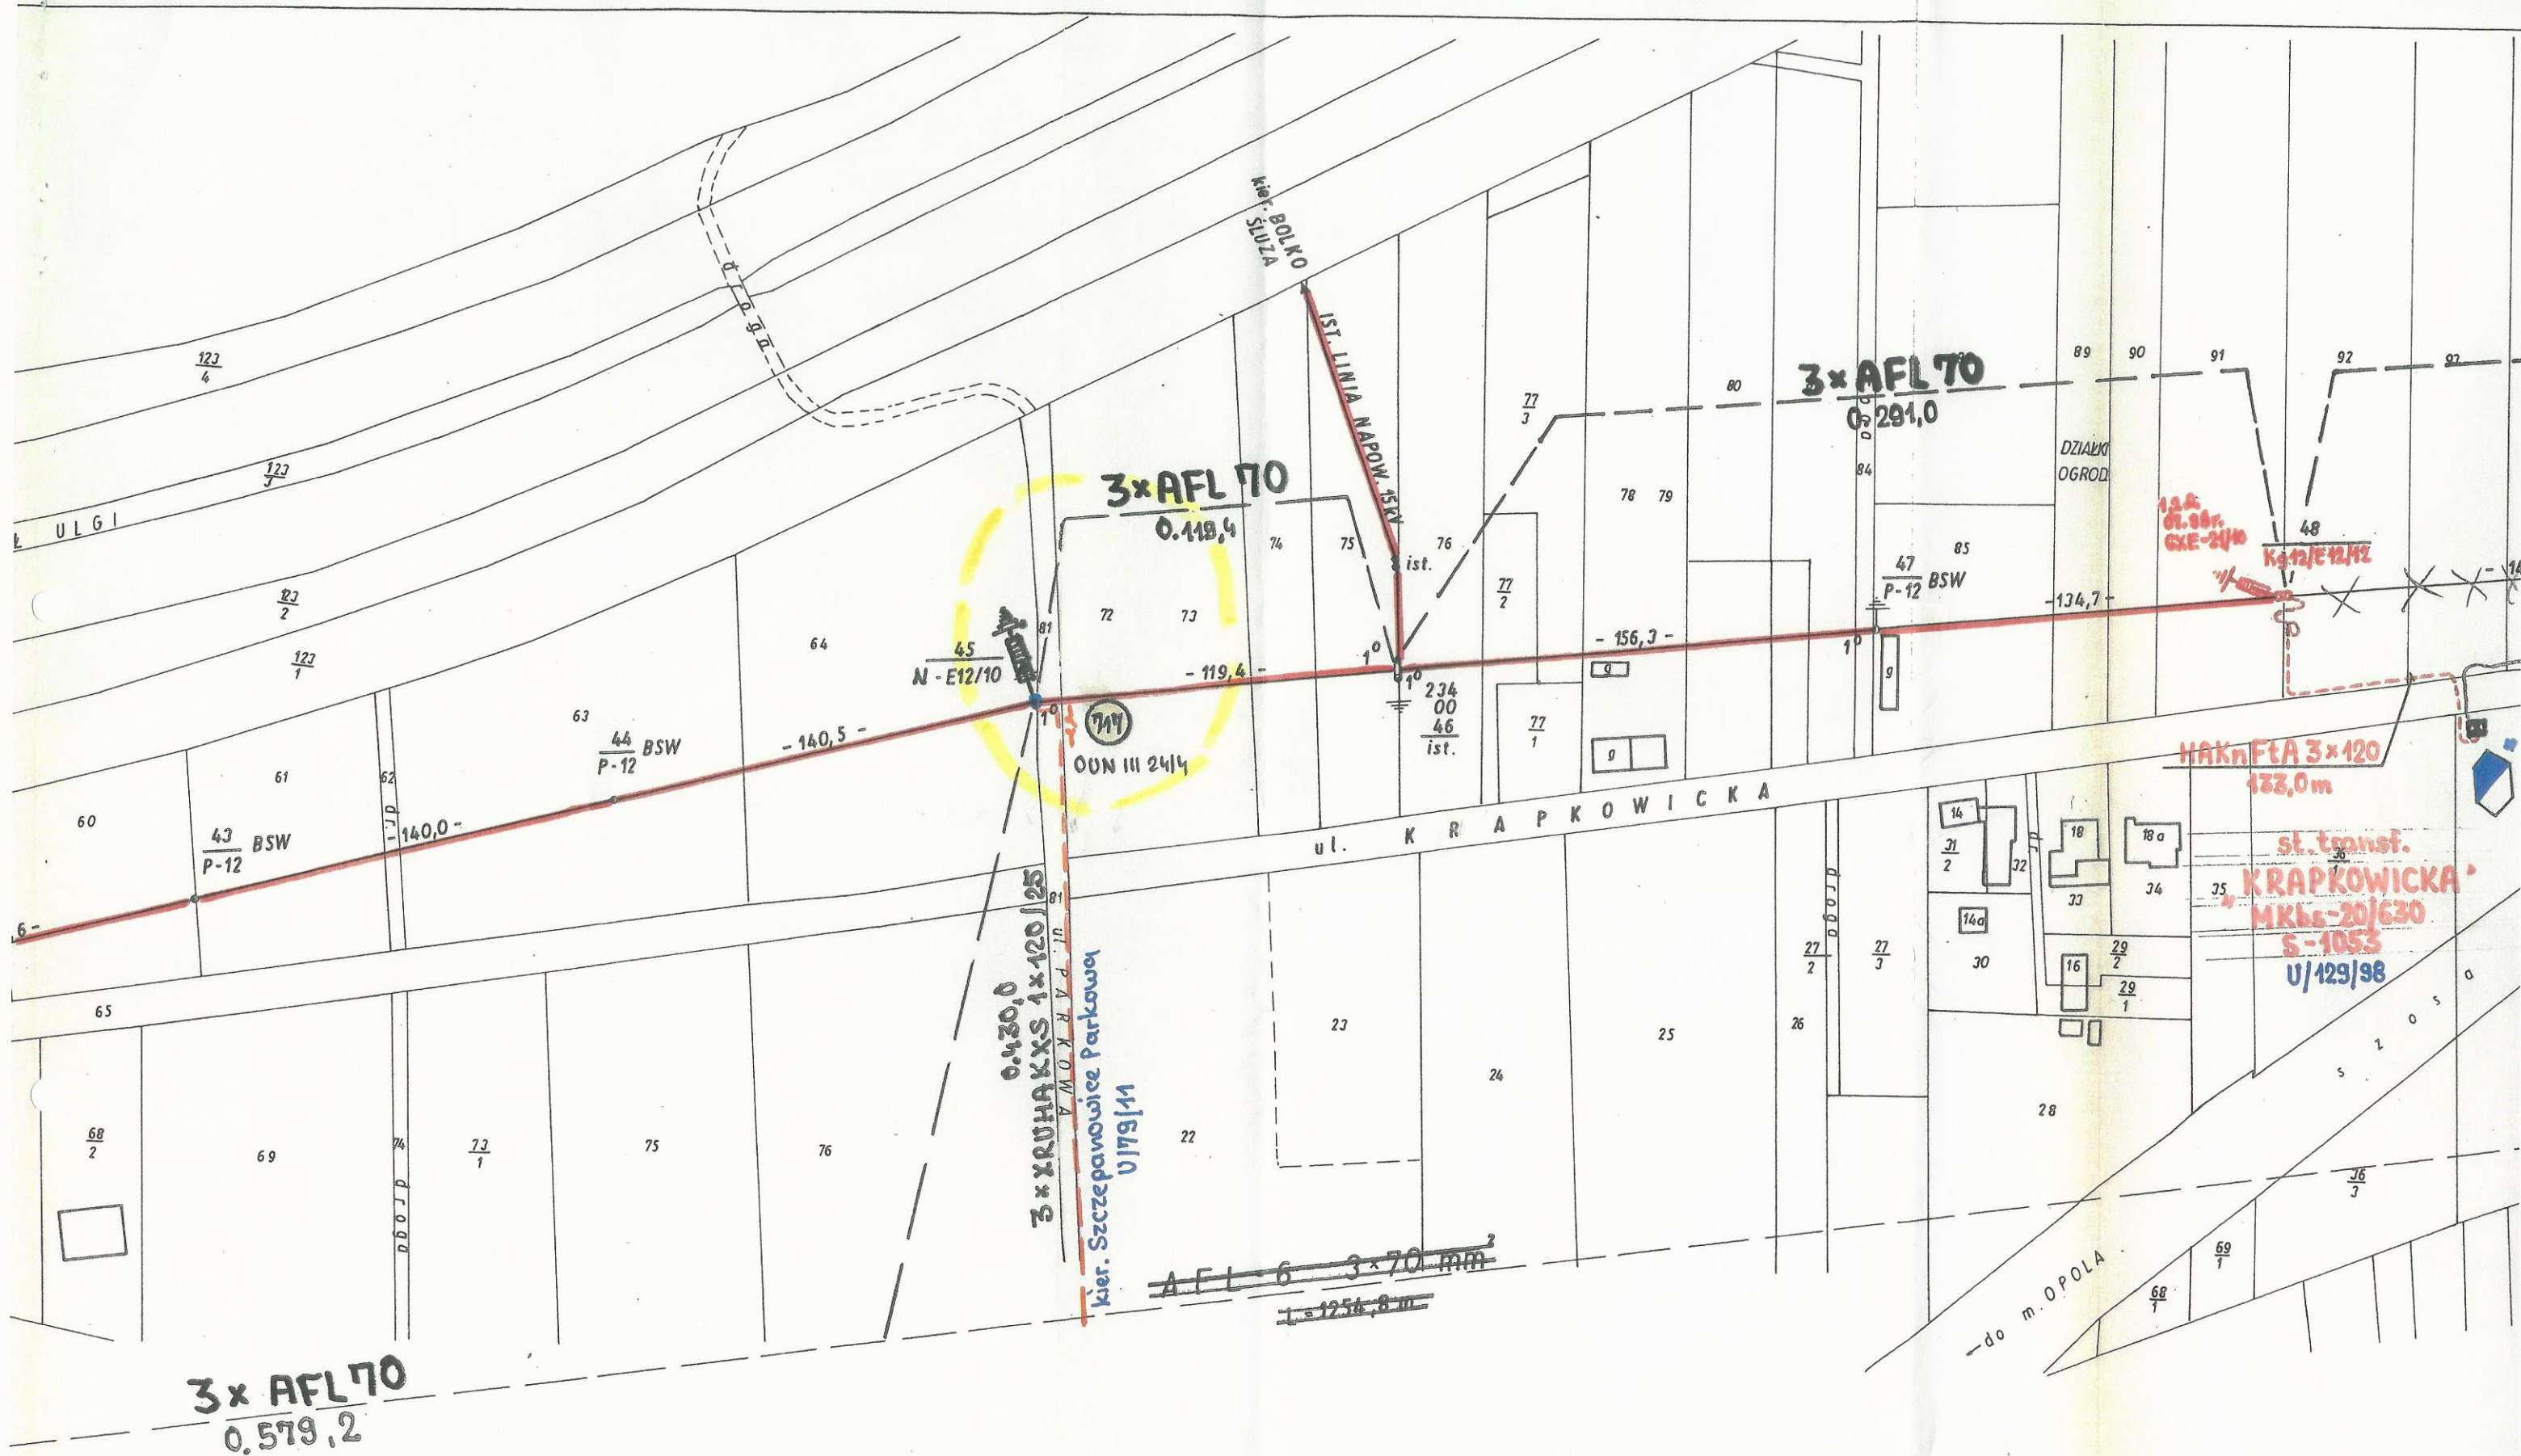

234, SN - -

N-E12/10
45

OUN III 24/4
POLIM D 48 N


3 x XRUHAKXS 1 x 120/25
430,0 m

kier. st. tr. Szczepanowice Parkowa?


U179/11

INWENTARYZACJA SIECI UZBROJENIA TERENU

st. nr 45

TD ZMS

234, SN --

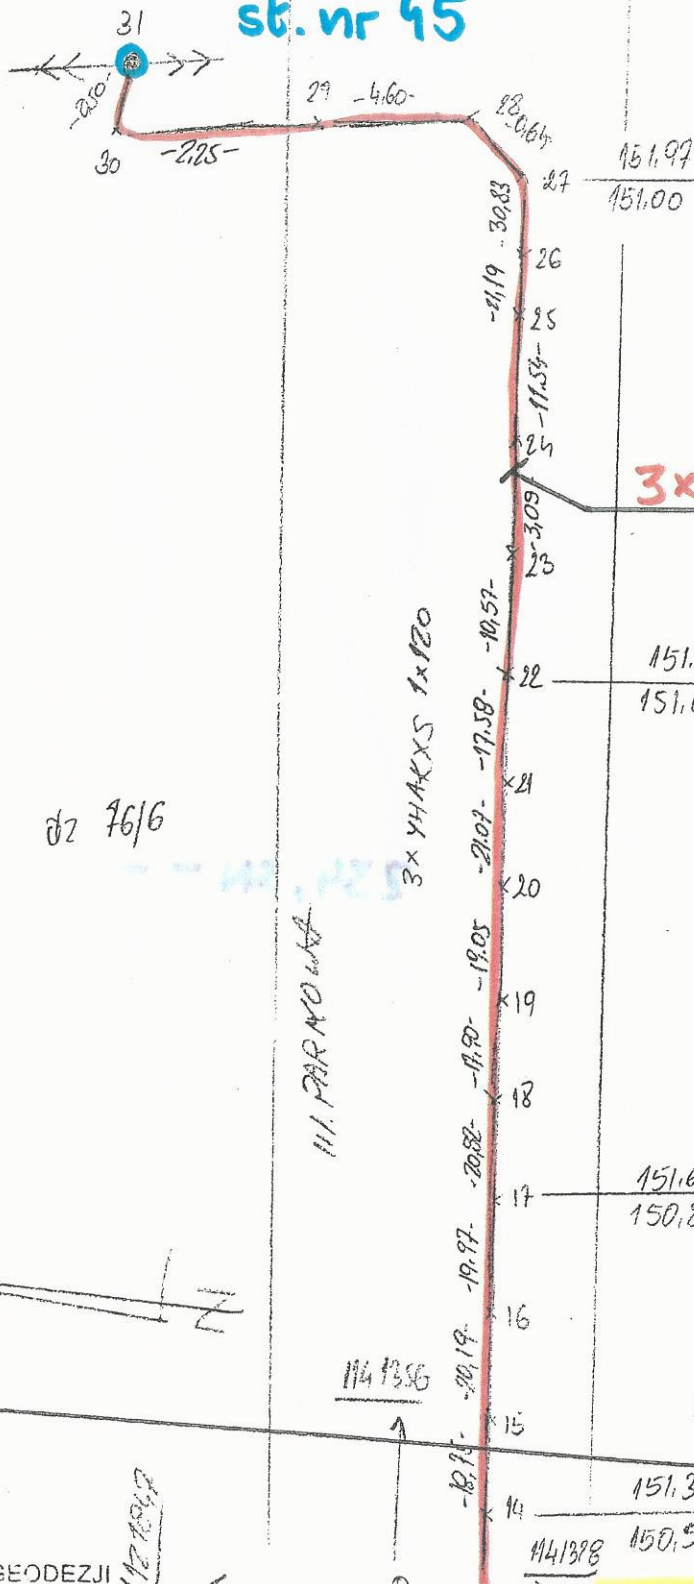

OPOLSKIE BIURO GEODEZJI
Beata Sieradzka (1)
45-362 Opole, ul. Ligonia 12/2
tel./fax 77 4531869, 602236732
NIP 54-200-00-46, REGON 160196192

Dane do ewidencji		Nr zgłosz. PODGIK
Gmina	Opole	Nr szkicu
Miejscowość	Opole	Sekcja mapy
Nr nazwa jedn. ewidencyjnej	Opole	Przyjęto do ewidencji geodezyjnej

0179111