


aryzacja powykonawcza
ktu budowlanego
u. pieszno - wawerskiego

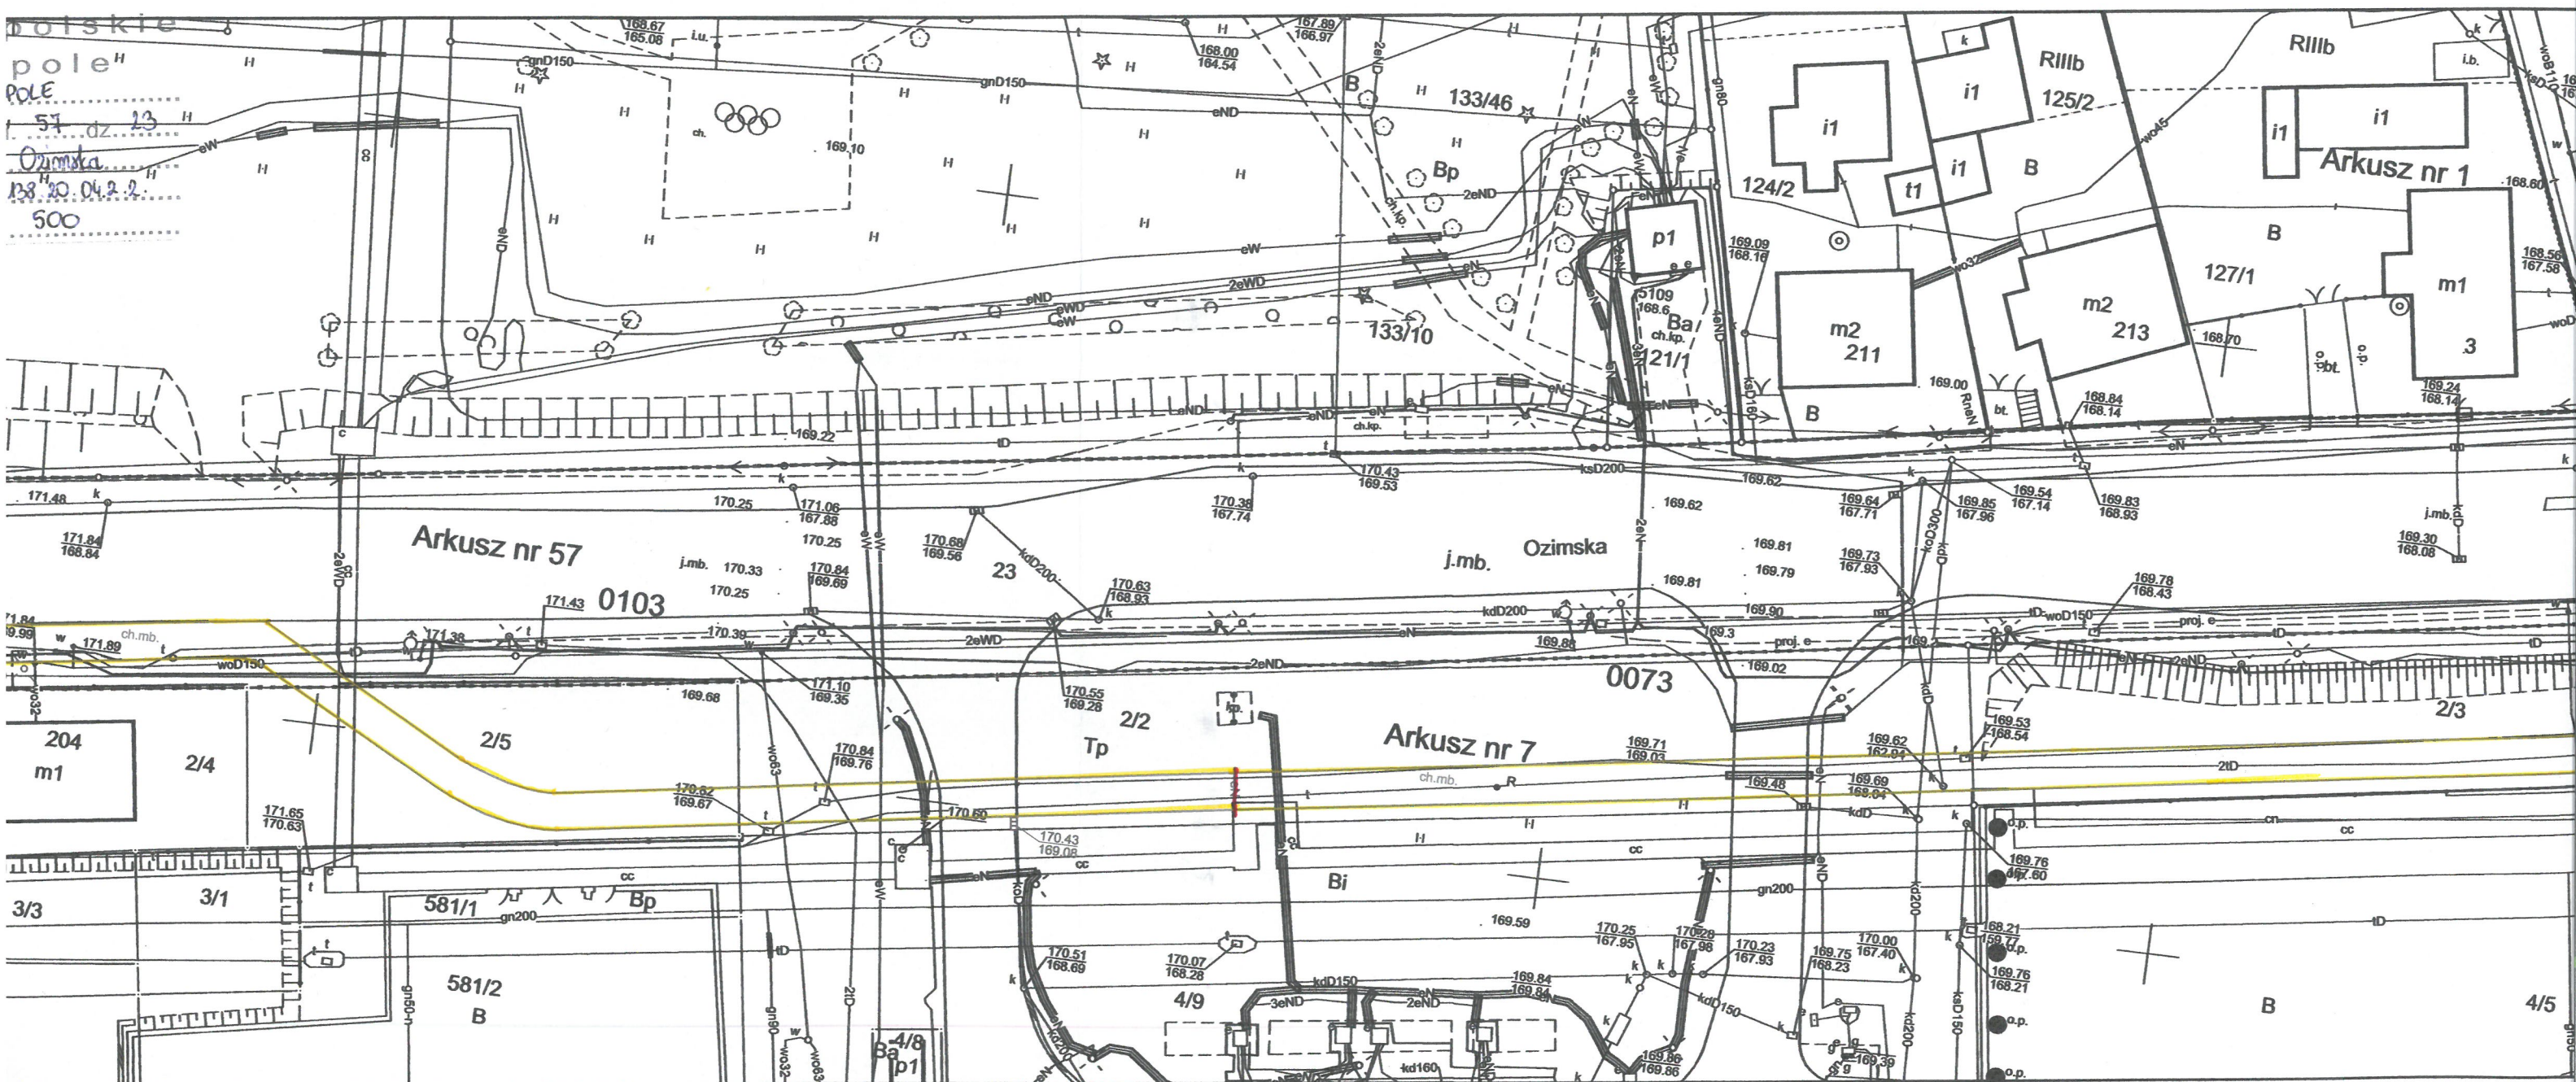

Potwierdzam zgodność usytuowania
obiektu budowlanego z planem
zagospodarowania terenu